INTEGRALNĄ CZĘŚCIĄ MAPY DO CELÓW PROJEKTOWYCH JEST KARTA REJESTRACYJNA

OBIEKT: **obr. 1, 321402_4.0001, dz. 48 wg zakresu** Miasto: **Chociwel** Powiat: **stargardzki** Województwo: **zachodniopomorskie**	**Mariusz Winiarski Usługi Geodezyjne** **ul. Wojska Polskiego 12/3** **73-110 Stargard** **tel. 514 187 283**
SKALA **1 : 500** Układ współrzędnych: **2000 - 5** Poziom odniesienia wysokości: **Kronsztadt**	Wtórnik wykonano metodą cyfrową nr seryjny woluminu ....., data pliku ..... pliki: 2440-2019.dxf wielkość plików ..... KB
Kierownik roboty: Mariusz Winiarski nr upr. 18283	Wykonano w ramach roboty geodezyjnej nr **NG.II.66401.2440.2019.AU**
Mapę do celów projektowych sporządzono przy wykorzystaniu: 1. mapy zasadniczej w skali 1:500 sekcje: 5.201.23.20.1.4, 3.2 2. danych branżowych części uzbrojenia podziemnego ~~3. pomiaru zieleni wysokiej i pomników przyrody oraz pomiaru innych obiektów wskazanych przez projektanta~~ ~~4. opracowanych geodezyjnie elementów planu zagospodarowania przestrzennego (linie rozgraniczające, linie regulacyjne, osie ulic)~~	W zakresie opracowania znajdują się punkty osnowy geodezyjnej nr: **5.201.23-1328** podlegające ochronie na podst. art.15, art.48 ust.1 pkt 3 ustawy Prawo geodezyjne i kartograficzne
Na mapie do celów projektowych wykazano następujące uzgodnione przez ZUDP projekty sieci uzbrojenia terenu: - 723/2012 - 195/2018	Granice i nr działek ewidencyjnych według danych SP - WGKiK w Stargardzie z dnia: 18.11.2019r. Granice działek w zakresie opracowania są granicami prawnie obowiązującymi. Mapa do celów projektowych wykonana bez ustaleń obciążeń służebnościami gruntowymi. Art. 79 pkt 5 Rozporządzenia MSWiA z dnia 09.11.2011 r. - nie dotyczy
Informacje dodatkowe: 1. — — — — zakres pomiaru. 2. Redakcja znaków zgodna Rozporządzeniem Ministra Administracji i Cyfryzacji z dnia 02.11.2015 w sprawie bazy danych obiektów topograficznych oraz mapy zasadniczej 3. Stopień kartometryczności mapy do celów projektowych jest zgodny z przepisami Rozporządzenia MSWiA z dnia 09.11.2011 w sprawie standardów technicznych 4. Mapa nadaje się do celów projektowych w zakresie pomiaru. 5. Wszystkie trwałe obiekty budowlane podlegają wytyczeniu przez jednostkę wykonawstwa geodezyjnego. 6. Nie wyklucza się istnienia w terenie również uzbrojenia, o którym brak było informacji branżowych i nie zostało odnalezione w czasie inwentaryzacji geodezyjnej.	
Uzbrojenie opracowano na podstawie: 1. Danych branżowych - z literą B ~~2. Pośredniego ustalenia przebiegu aparaturą elektromagnetyczną - z literą A~~ 3. Bezpośrednich pomiarów powykonawczych - bez litery W związku z tym w częściach 1 i 2 nie gwarantuje się kompletności, a dokładność położenia uzbrojenia na mapie może być niższa od dokładności kartometrycznej mapy.	
Aktualność mapy do celów projektowych na dzień: **11.12.2019r.**	Mariusz Winiarski Kierownik jednostki wykonawstwa geodezyjnego

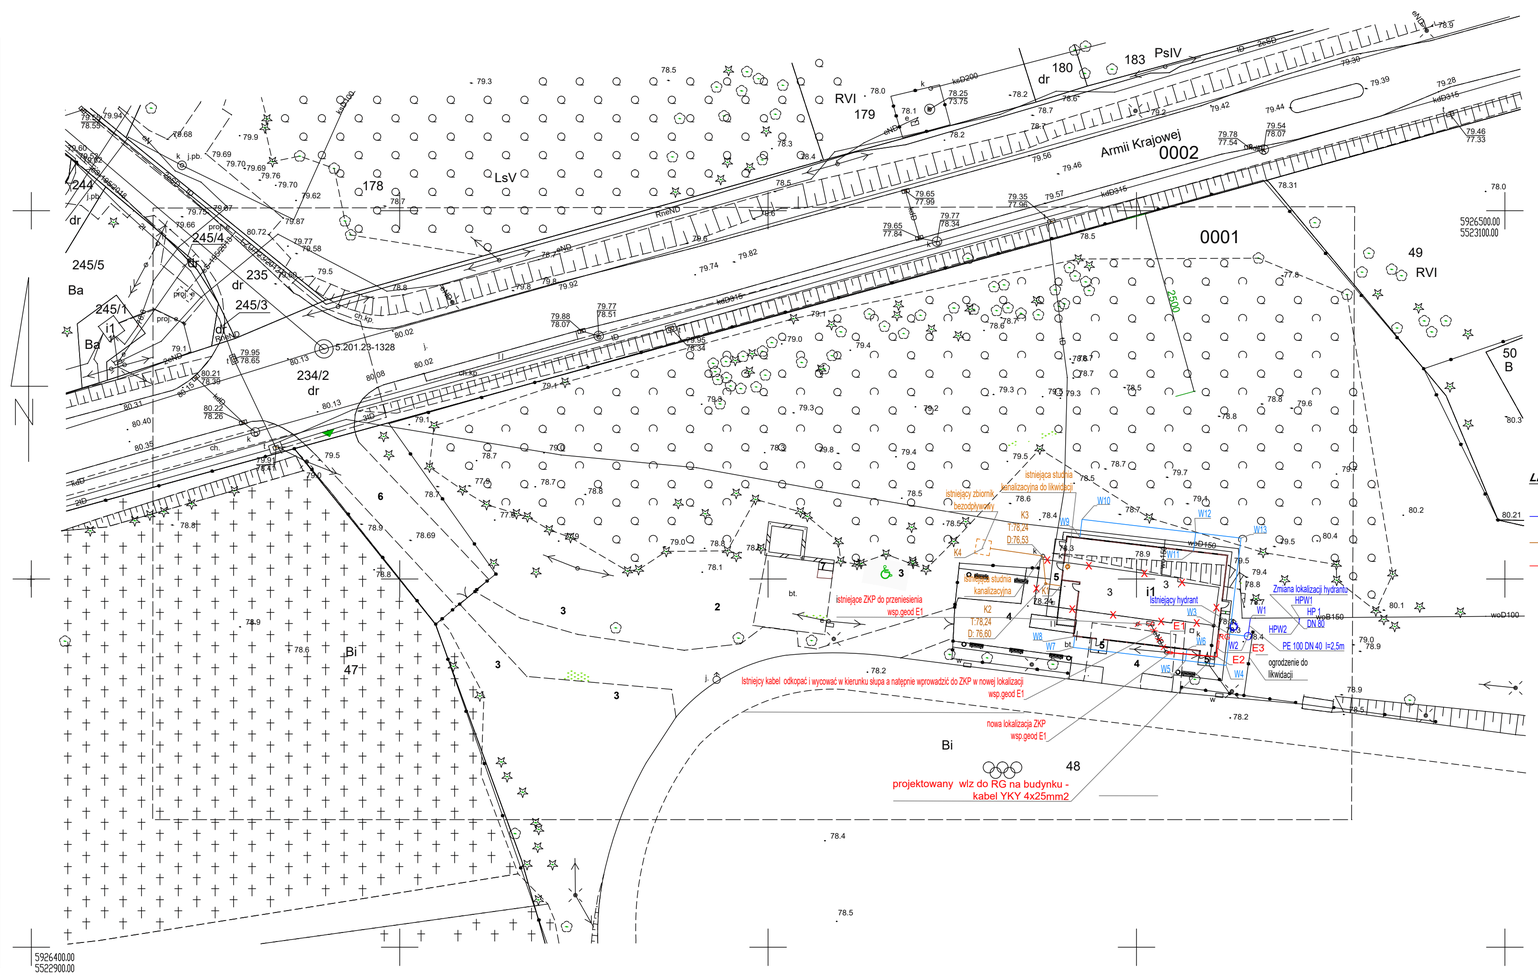

Punkty geodezyjne:

W1. x= 5926444.69 y= 5523065.46
W2. x= 5926442.23 y= 5523065.13
W3. x= 5926442.51 y= 5523062.66
W4. x= 5926438.27 y= 5523062.16
W5. x= 5926438.92 y= 5523056.65
W6. x= 5926440.41 y= 5523056.83
W7. x= 5926440.71 y= 5523041.45
W8. x= 5926442.20 y= 5523041.63
W9. x= 5926455.68 y= 5523042.32
W10. x= 5926458.09 y= 5523042.61
W11. x= 5926453.80 y= 5523057.74
W12. x= 5926456.28 y= 5523058.04
W13. x= 5926455.55 y= 5523064.19
HPW1. x= 5926444.73 y= 5523072.13
HPW2. x= 5926443.96 y= 5523072.04

K1. x= 5926449.07 y= 5523039.73
K2. x= 5926449.35 y= 5523037.67
K3. x= 5926453.12 y= 5523037.30
K4. x= 5926454.18 y= 5523029.05

E1. x= 5926439.99 y= 5523054.63
E2. x= 5926439.43 y= 5523060.94
E3. x= 5926440.60 y= 5523060.92

LEGENDA:

Przyłącze wodociągowe PE 100 DN 40

Instalacja zewnętrzna kanalizacji sanitarnej PVC 160

Zaliczkowa linia zasilajaca wlz

±0,00= 78,56mnpm

Inwestor:
Gmina Chociwel
ul. Armii Krajowej 52
73-120 Chociwel

Jednostka Projektowa:
Biuro Projektów Art-Projekt Sp. z o.o.
ul. Partyzantów 5; 73 - 110 Stargard
tel. 91 577 62 97; www.art-projekt.com.pl

Temat:
BUDOWA TYMCZASOWEGO KONTENEROWEGO ZAPLECZA SZATNIOWEGO WRAZ Z ELEMENTAMI ZAGOSPODAROWANIA TERENU DLA STADIONU MIEJSKIEGO W CHOCIWLU

Adres:
DZIAŁKA GEOD. NR 48, OBRĘB 1 MIASTA CHOCIWEL, GMINA CHOCIWEL

Obiekt:
BUDOWA TYMCZASOWEGO KONTENEROWEGO ZAPLECZA SZATNIOWEGO WRAZ Z ELEMENTAMI ZAGOSPODAROWANIA TERENU DLA STADIONU MIEJSKIEGO W CHOCIWLU

Stadium:
PROJEKT WYKONAWCZY

Treść rysunku:
PROJEKT ZAGOSPODAROWANIA TERENU-
Zaliczkowa linia zasilajaca

Branża:
ELEKTRYCZNA

Skala: 1:500

Data: 07.2020

Nr projektu:

Projektował: inż. Ryszard Madejski

Podpis:

Uprawnienia: Uprawnienia do projektowania i kierowania robotami budowlanymi bez ograniczenie w specjalności instalacyjnej w zakresie sieci, instalacji i urządzeń elektroenergetycznych nr upr. ZAP/0160/PWOE/05

mgr inż. Witold Chreptowicz

Uprawnienia: Uprawnienia do projektowania bez ograniczeń w specjalności instalacyjnej w zakresie sieci instalacji i urządzeń elektrycznych i elektroenergetycznych nr upr. **17/84/89**

Podpis:

07.2020

Uwagi:

Rysunek Nr:
E-PW-01

Niniejsza dokumentacja ani żadna jej część nie może być powielana ani rozpowszechniana za pomocą urządzeń elektronicznych, mechanicznych, kopiujących, nagrywających i innych bez pisemnej zgody właściciela praw autorskich: Biura Projektów Art-Projekt Sp. z o.o.